



N.B.: verificare le misure in luogo - i colori e i materiali sono da campionare



**PROG. ESECUTIVO - 1° LOTTO FUNZIONALE - VARIANTE N. 2**  
 pianta piano interrato a quota -2.40

- legenda**
- altra proprietà
  - limite di proprietà
  - pl: ø100 - ø120
  - colonna scarico (ø100 - ø125) ed esalazione wc, docce, lavabi, ecc.
  - ventilazione meccanica discontinua 12 ricambi/ora sia negli antibagni (lavandini) che nei bagni ciechi
  - locali dotati di condizionamento d'aria/ventilazione meccanica
  - asole impianti
  - servizio igienico per handicappato, dotato di porta scorrevole o porta con apertura ad anta verso l'esterno
  - ascensore di tipo oleodinamico - cabina di dimensioni 1.20x0.86m - porte automatiche di luce 0.80x2.00m alle quote -2.40 / +0.70 / +5.30
  - camino centrale termica
  - percorso piedi calzati
  - percorso piedi nudi

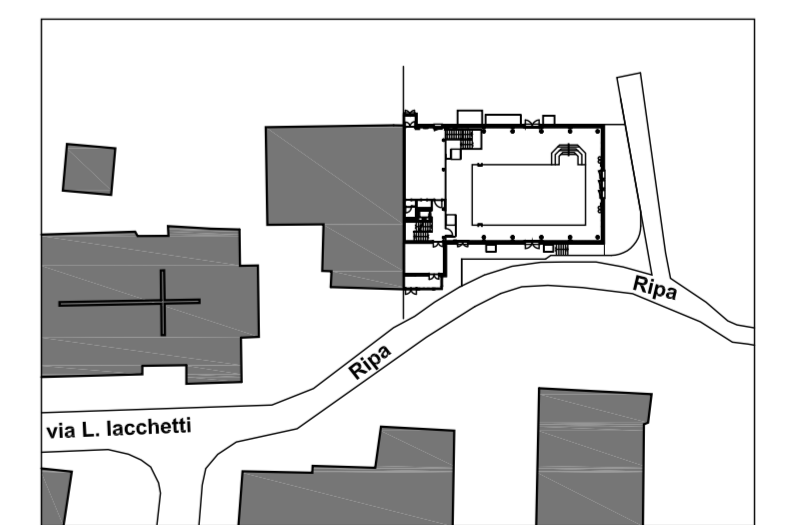

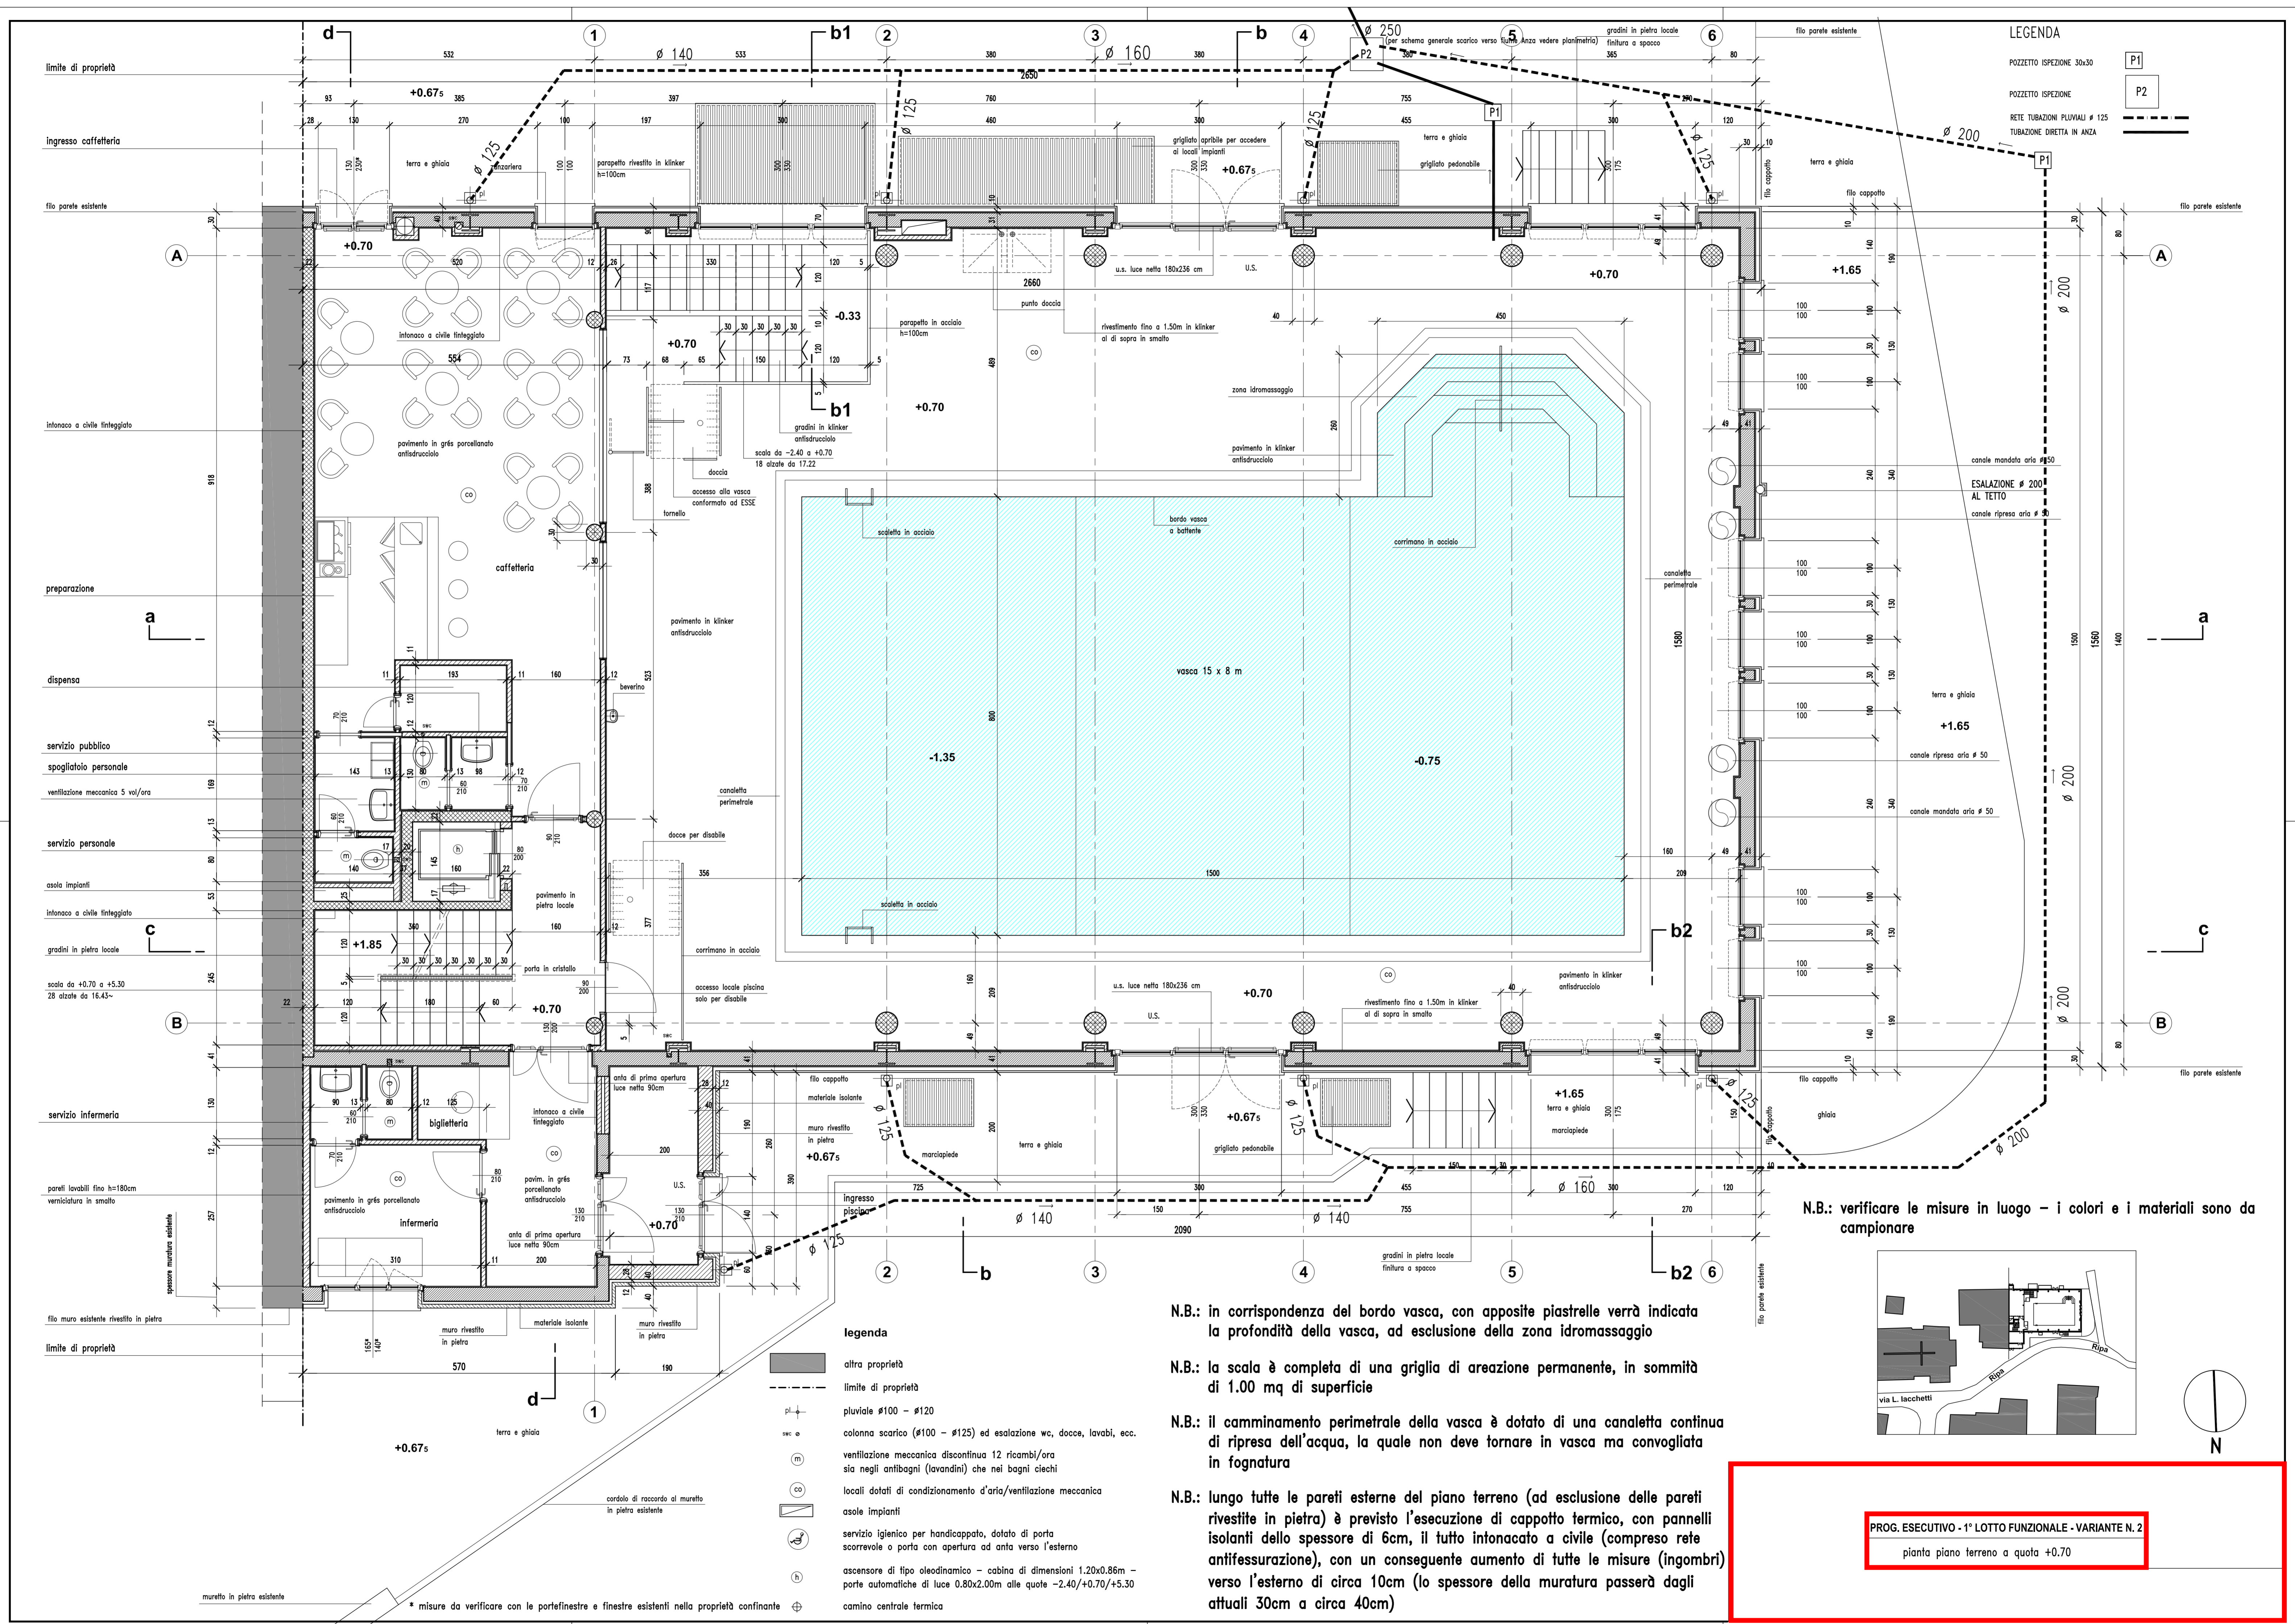

**LEGENDA**

POZZETTO ISPEZIONE 30x30 P1

POZZETTO ISPEZIONE P2

RETE TUBAZIONI PLUVIALI Ø 125

TUBAZIONE DIRETTA IN ANZA

**legenda**

— altra proprietà

- - - limite di proprietà

pl+ pliviale Ø100 - Ø120

sc+ e colonna scarico (Ø100 - Ø125) ed esalazione wc, docce, lavabi, ecc.

m ventilazione meccanica discontinua 12 ricambi/ora sia negli antibagni (lavandini) che nei bagni ciechi

co locali dotati di condizionamento d'aria/ventilazione meccanica



asole impianti

servizio igienico per handicappato, dotato di porta scorrevole o porta con apertura ad anta verso l'esterno

ascensore di tipo oleodinamico - cabina di dimensioni 1.20x0.86m - porte automatiche di luce 0.80x2.00m alle quote -2.40/+0.70/+5.30

camino centrale termica


**N.B.:** verificare le misure in luogo - i colori e i materiali sono da campionare

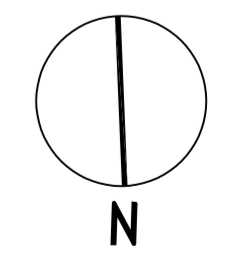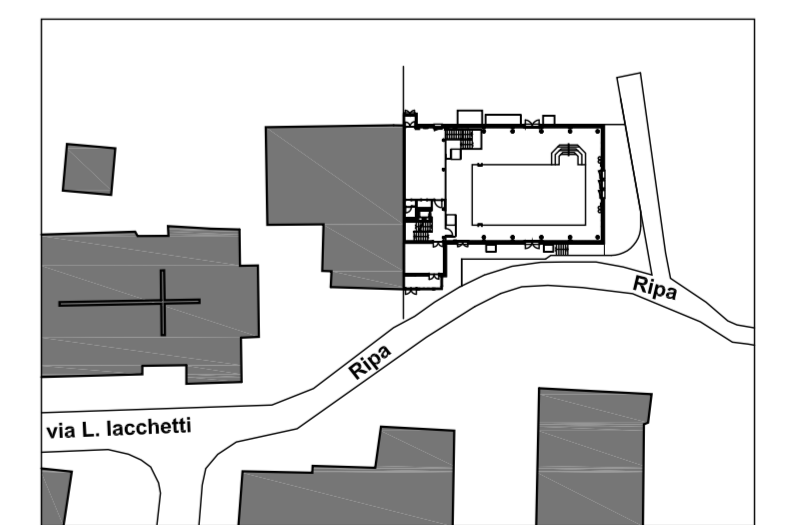

- N.B.:** in corrispondenza del bordo vasca, con apposite piastrelle verrà indicata la profondità della vasca, ad esclusione della zona idromassaggio
- N.B.:** la scala è completa di una griglia di areazione permanente, in sommità di 1.00 mq di superficie
- N.B.:** il camminamento perimetrale della vasca è dotato di una canaletta continua di ripresa dell'acqua, la quale non deve tornare in vasca ma convogliata in fognatura
- N.B.:** lungo tutte le pareti esterne del piano terreno (ad esclusione delle pareti rivestite in pietra) è previsto l'esecuzione di cappotto termico, con pannelli isolanti dello spessore di 6cm, il tutto intonacato a civile (compreso rete antifessurazione), con un conseguente aumento di tutte le misure (ingombri) verso l'esterno di circa 10cm (lo spessore della muratura passerà dagli attuali 30cm a circa 40cm)

**PROG. ESECUTIVO - 1° LOTTO FUNZIONALE - VARIANTE N. 2**  
 pianta piano terreno a quota +0.70



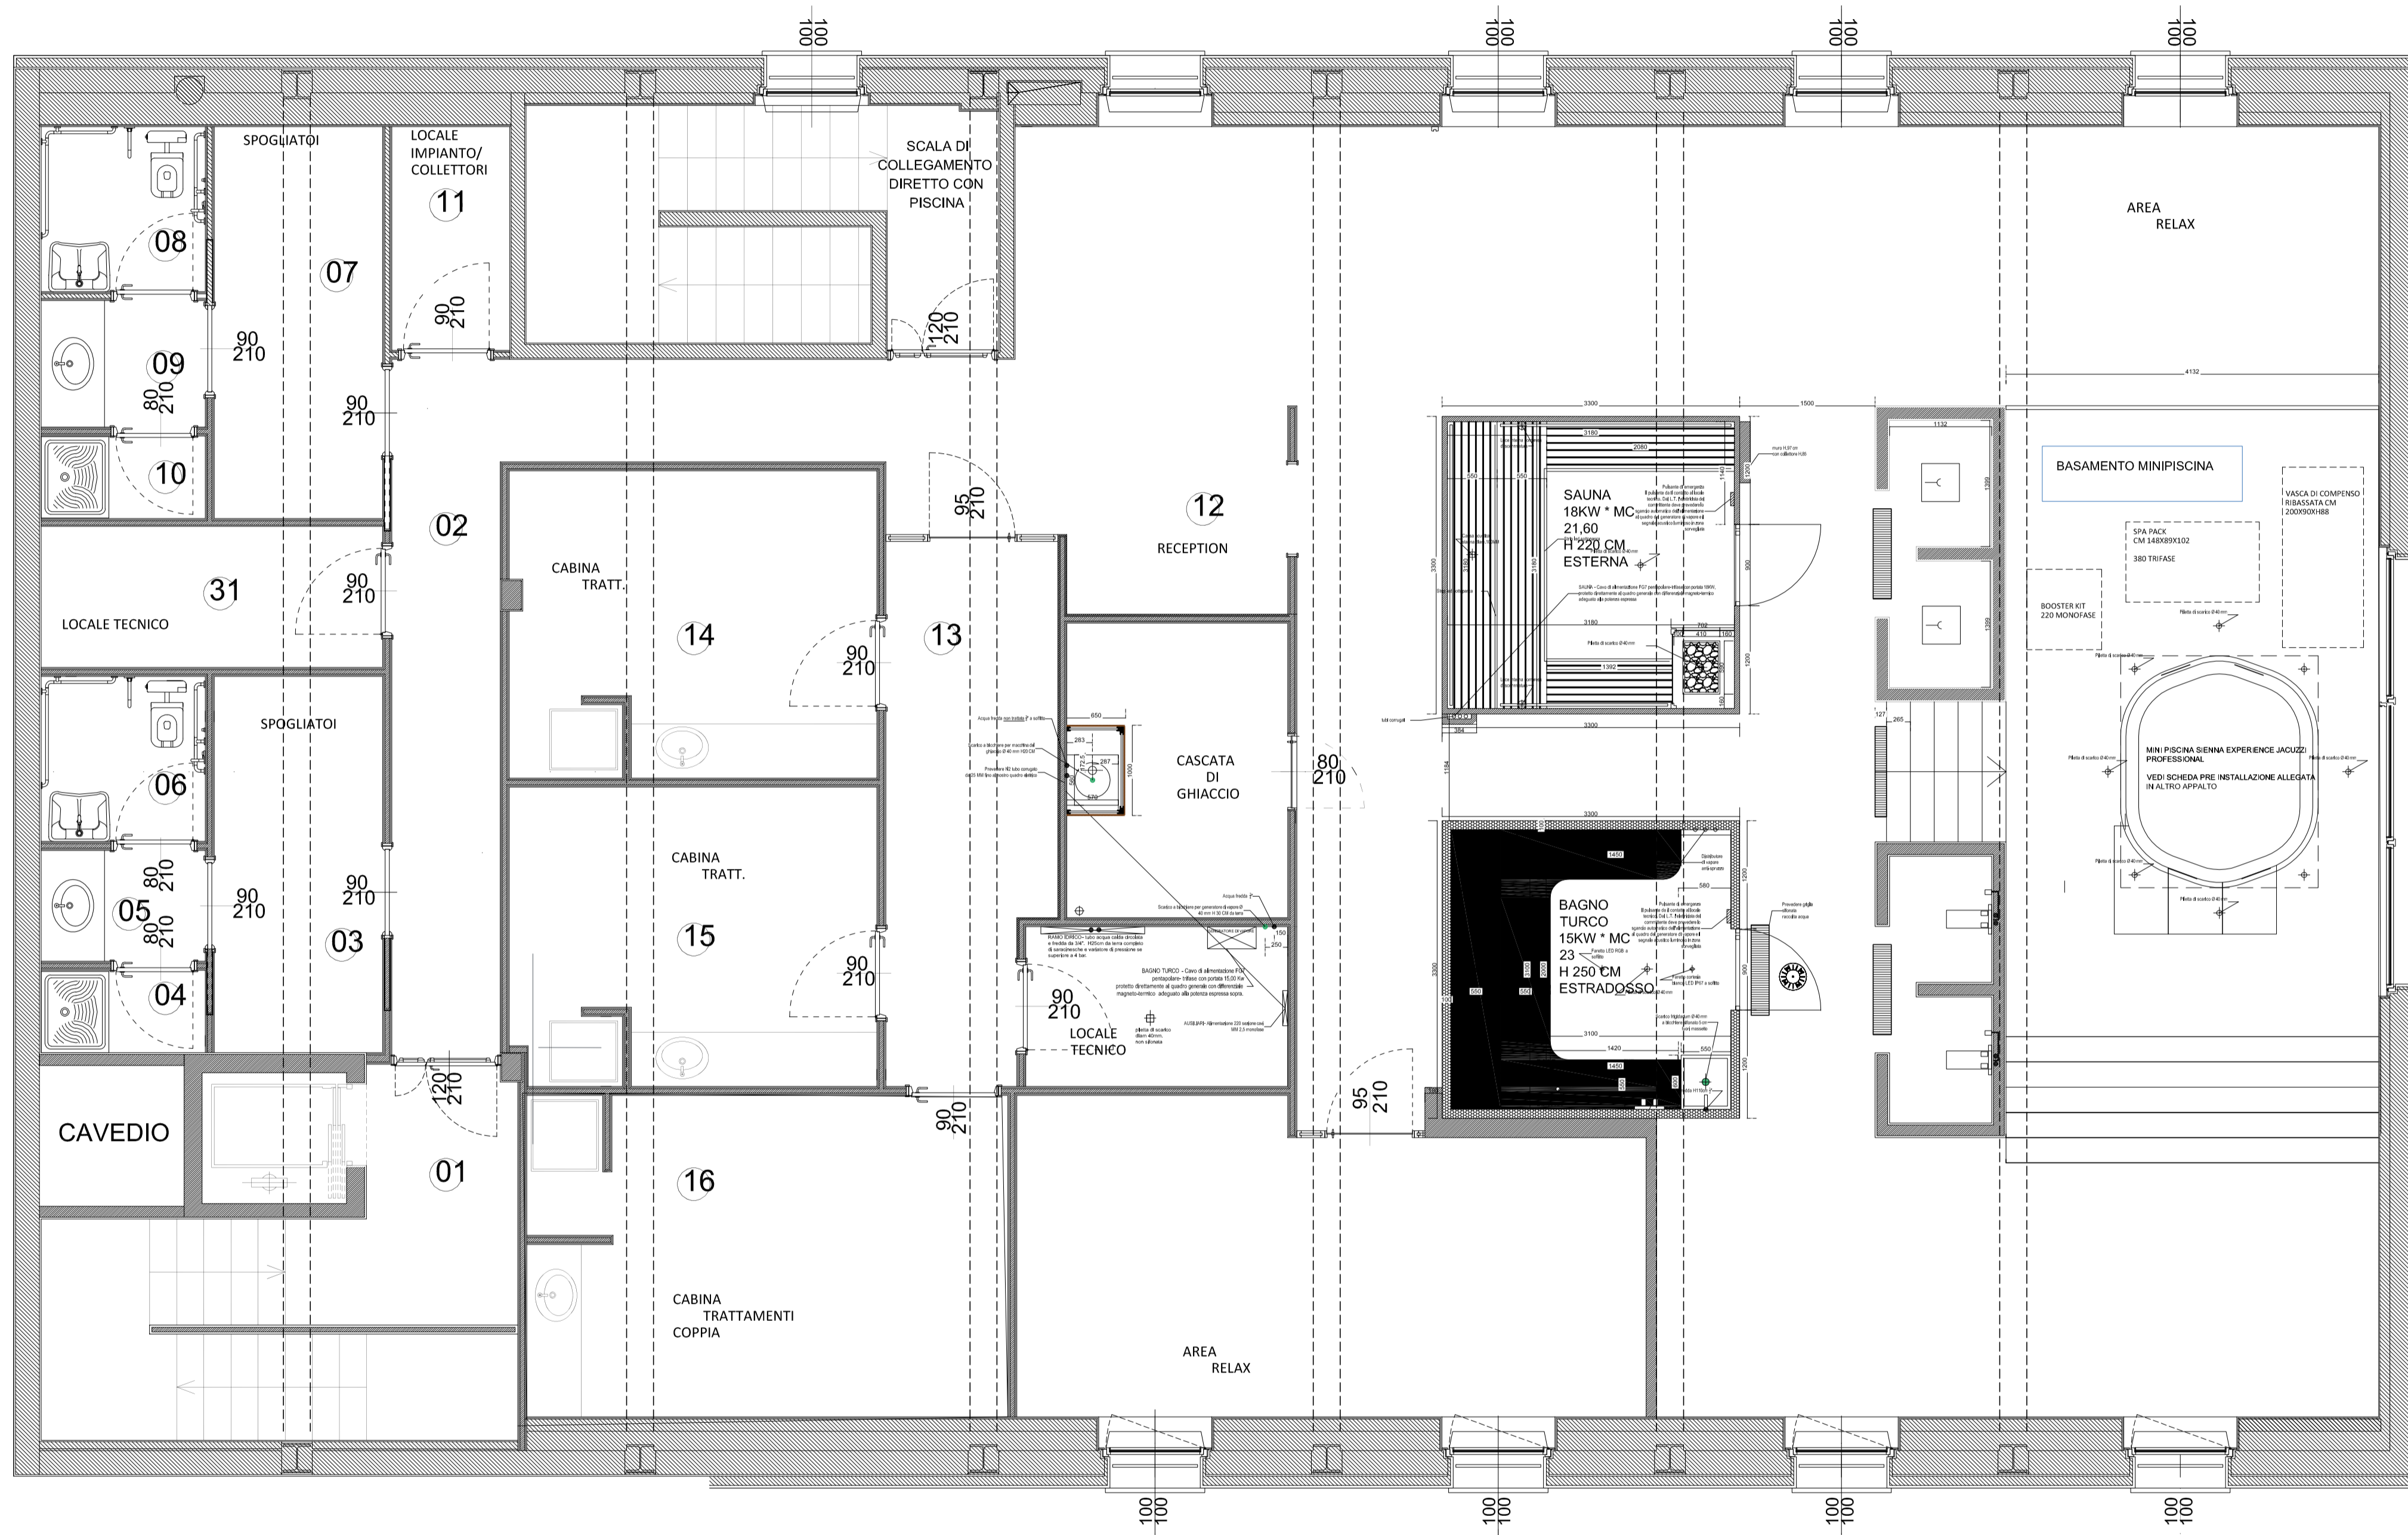

N°	LOCALE	S.U.N. (mq)
01	Ingresso	5,85
02	Disimpegno	15,17
03	Spogliatoio donne	7,77
04	Doccia	1,63
05	Antibagno	2,22
06	Bagno	3,31
07	Spogliatoio uomini	8,08
08	Bagno	3,31
09	Antibagno	2,54
10	Doccia	1,63
11	Locale tecnico	3,22
12	Reception	25,48
13	Disimpegno area trattamenti	10,64
14	Locale trattamenti	13,64
15	Locale trattamenti	13,25
16	Trattamenti di coppia	18,76
17	Locale tecnico	5,12
18	Disimpegno area SPA	32,41
19	Cascata di ghiaccio	7,97
20	Relax del fuoco	22,53
21	Area relax	25,06
22	Bagno turco	8,12
23	Doccia tropicale	1,72
24	Doccia nebbia fredda	1,72
25	Sauna finlandese	8,04
26	Doccia emozionale	1,72
27	Doccia emozionale	1,72
28	Tisaneria - Lounge	19,71
29	Area relax	12,49
30	Idromassaggio	32,79
31	Locale tecnico	5,90


**COMUNE DI MACUGNAGA**  
 Provincia del Verbano Cusio Ossola  
 OPERE DI COMPLETAMENTO PISCINA COMUNALE - CENTRO BENESSERE

AS BUILT - CENTRO BENESSERE

STATO DI PROGETTO  
PLANIMETRIA GENERALE

DATA ottobre 2018	AGG. N. 01 DEL 29/10/2018	SCALA 1:50	N. ELABORATO 00S.01
----------------------	------------------------------------	---------------	------------------------



## SEZIONE CC

Controsoffitto formato da listelli di legno ancorato a struttura metallica a teaio.  
Colore a scelta D.L. H 445 cm


Controsoffitto formato da listelli di legno ancorato a struttura lignea ad orditura semplice con inclinazione parallela alla falda esistente. Colore a scelta D.L.

Striscia LED per illuminazione indiretta

Blocco docce realizzato con struttura in EPS.  
Rivestito esternamente con gres porcellanato tipo P-01. Rivestito internamente con mosaico ceramico, colore a scelta D.L.  
Dimensioni interne: cm 100x130x250 (h)  
N° docce per blocco: 2

Pavimento in piastrelle di gres fine porcellanato.  
Colore a scelta D.L. Formato piastrela 60x60  
Spessore 12 mm

AREA DI INTERVENTO

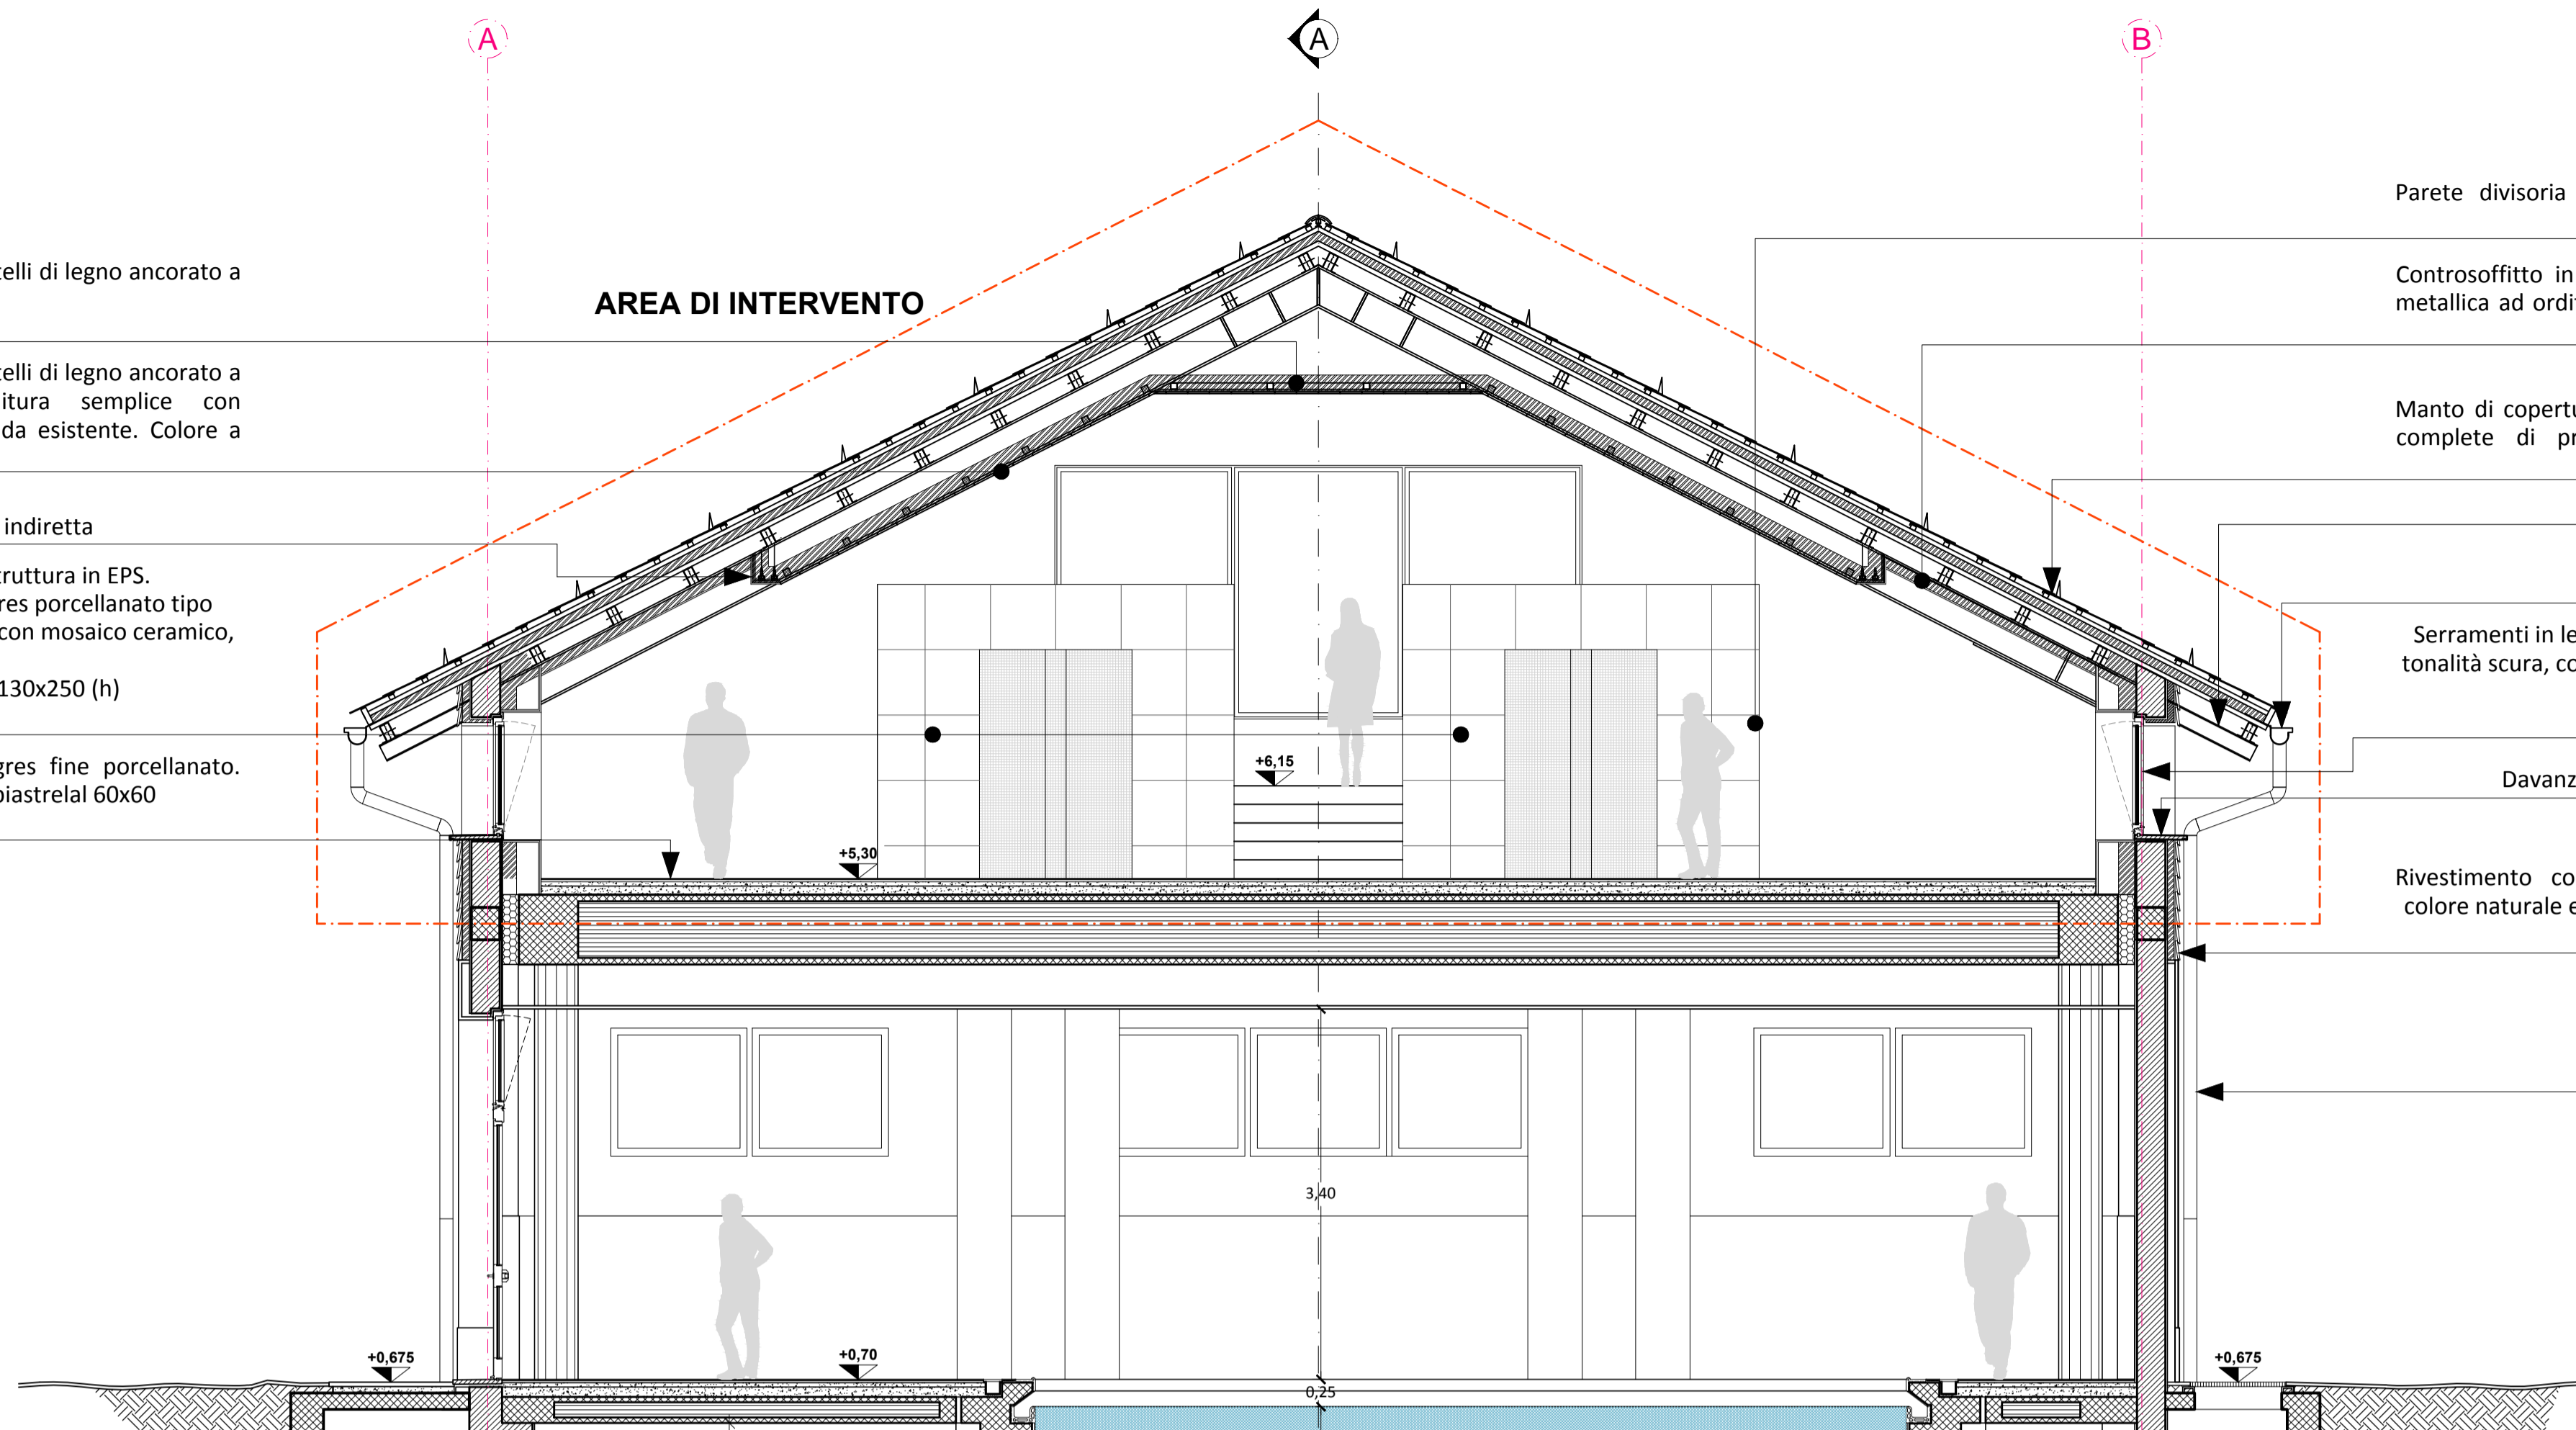

Parete divisoria in lastre di vetro con struttura portante in alluminio

Controsoffitto in cartongesso ancorato a struttura metallica ad orditura semplice ancorata a sua volta alla copertura esistente

Manto di copertura in lastre sottili in pietra locale complete di profilo fermante in lamiera di alluminio

Profilo in acciaio IPE 160

Canale di gronda in rame  
Spessore 10/10"

Serramenti in legno, verniciati di colore naturale di tonalità scura, completi di vetro-camera con vetri di sicurezza anti-sfondamento  
Spessore telaio 65 mm

Davanzali in pietra locale, bocciardata fine

Rivestimento con tavole di legno verniciate di colore naturale e completo di trattamenti protettivi  
Spessore tavole 32 mm

Pluviali in rame  
Spessore 10/10"

## SEZIONE DD

Controsoffitto formato da listelli di legno ancorato a struttura metallica a telaio sospesa.  
Colore rivestimento a scelta D.L. H 445 cm

Controsoffitto formato da listelli di legno ancorato a struttura lignea ad orditura semplice con inclinazione parallela alla falda esistente. Colore rivestimento a scelta D.L.

Striscia LED per illuminazione indiretta

Vasche idromassaggio a incasso  
Diametro 230 cm


Pavimentazione in legno con finitura tipo navale oliato in doppio strato.  
Colore a scelta della D.L.

Sottostruttura in acciaio per pavimento rialzato formata da profili scatolari a sezione quadrata  
Dimensioni mm 60x60x5

Parete divisoria in lastre di vetro con struttura portante in alluminio

Pavimento in piastrelle di gres fine porcellanato.  
Colore a scelta D.L. Formato piastrela 60x60  
Spessore 12 mm

AREA DI INTERVENTO

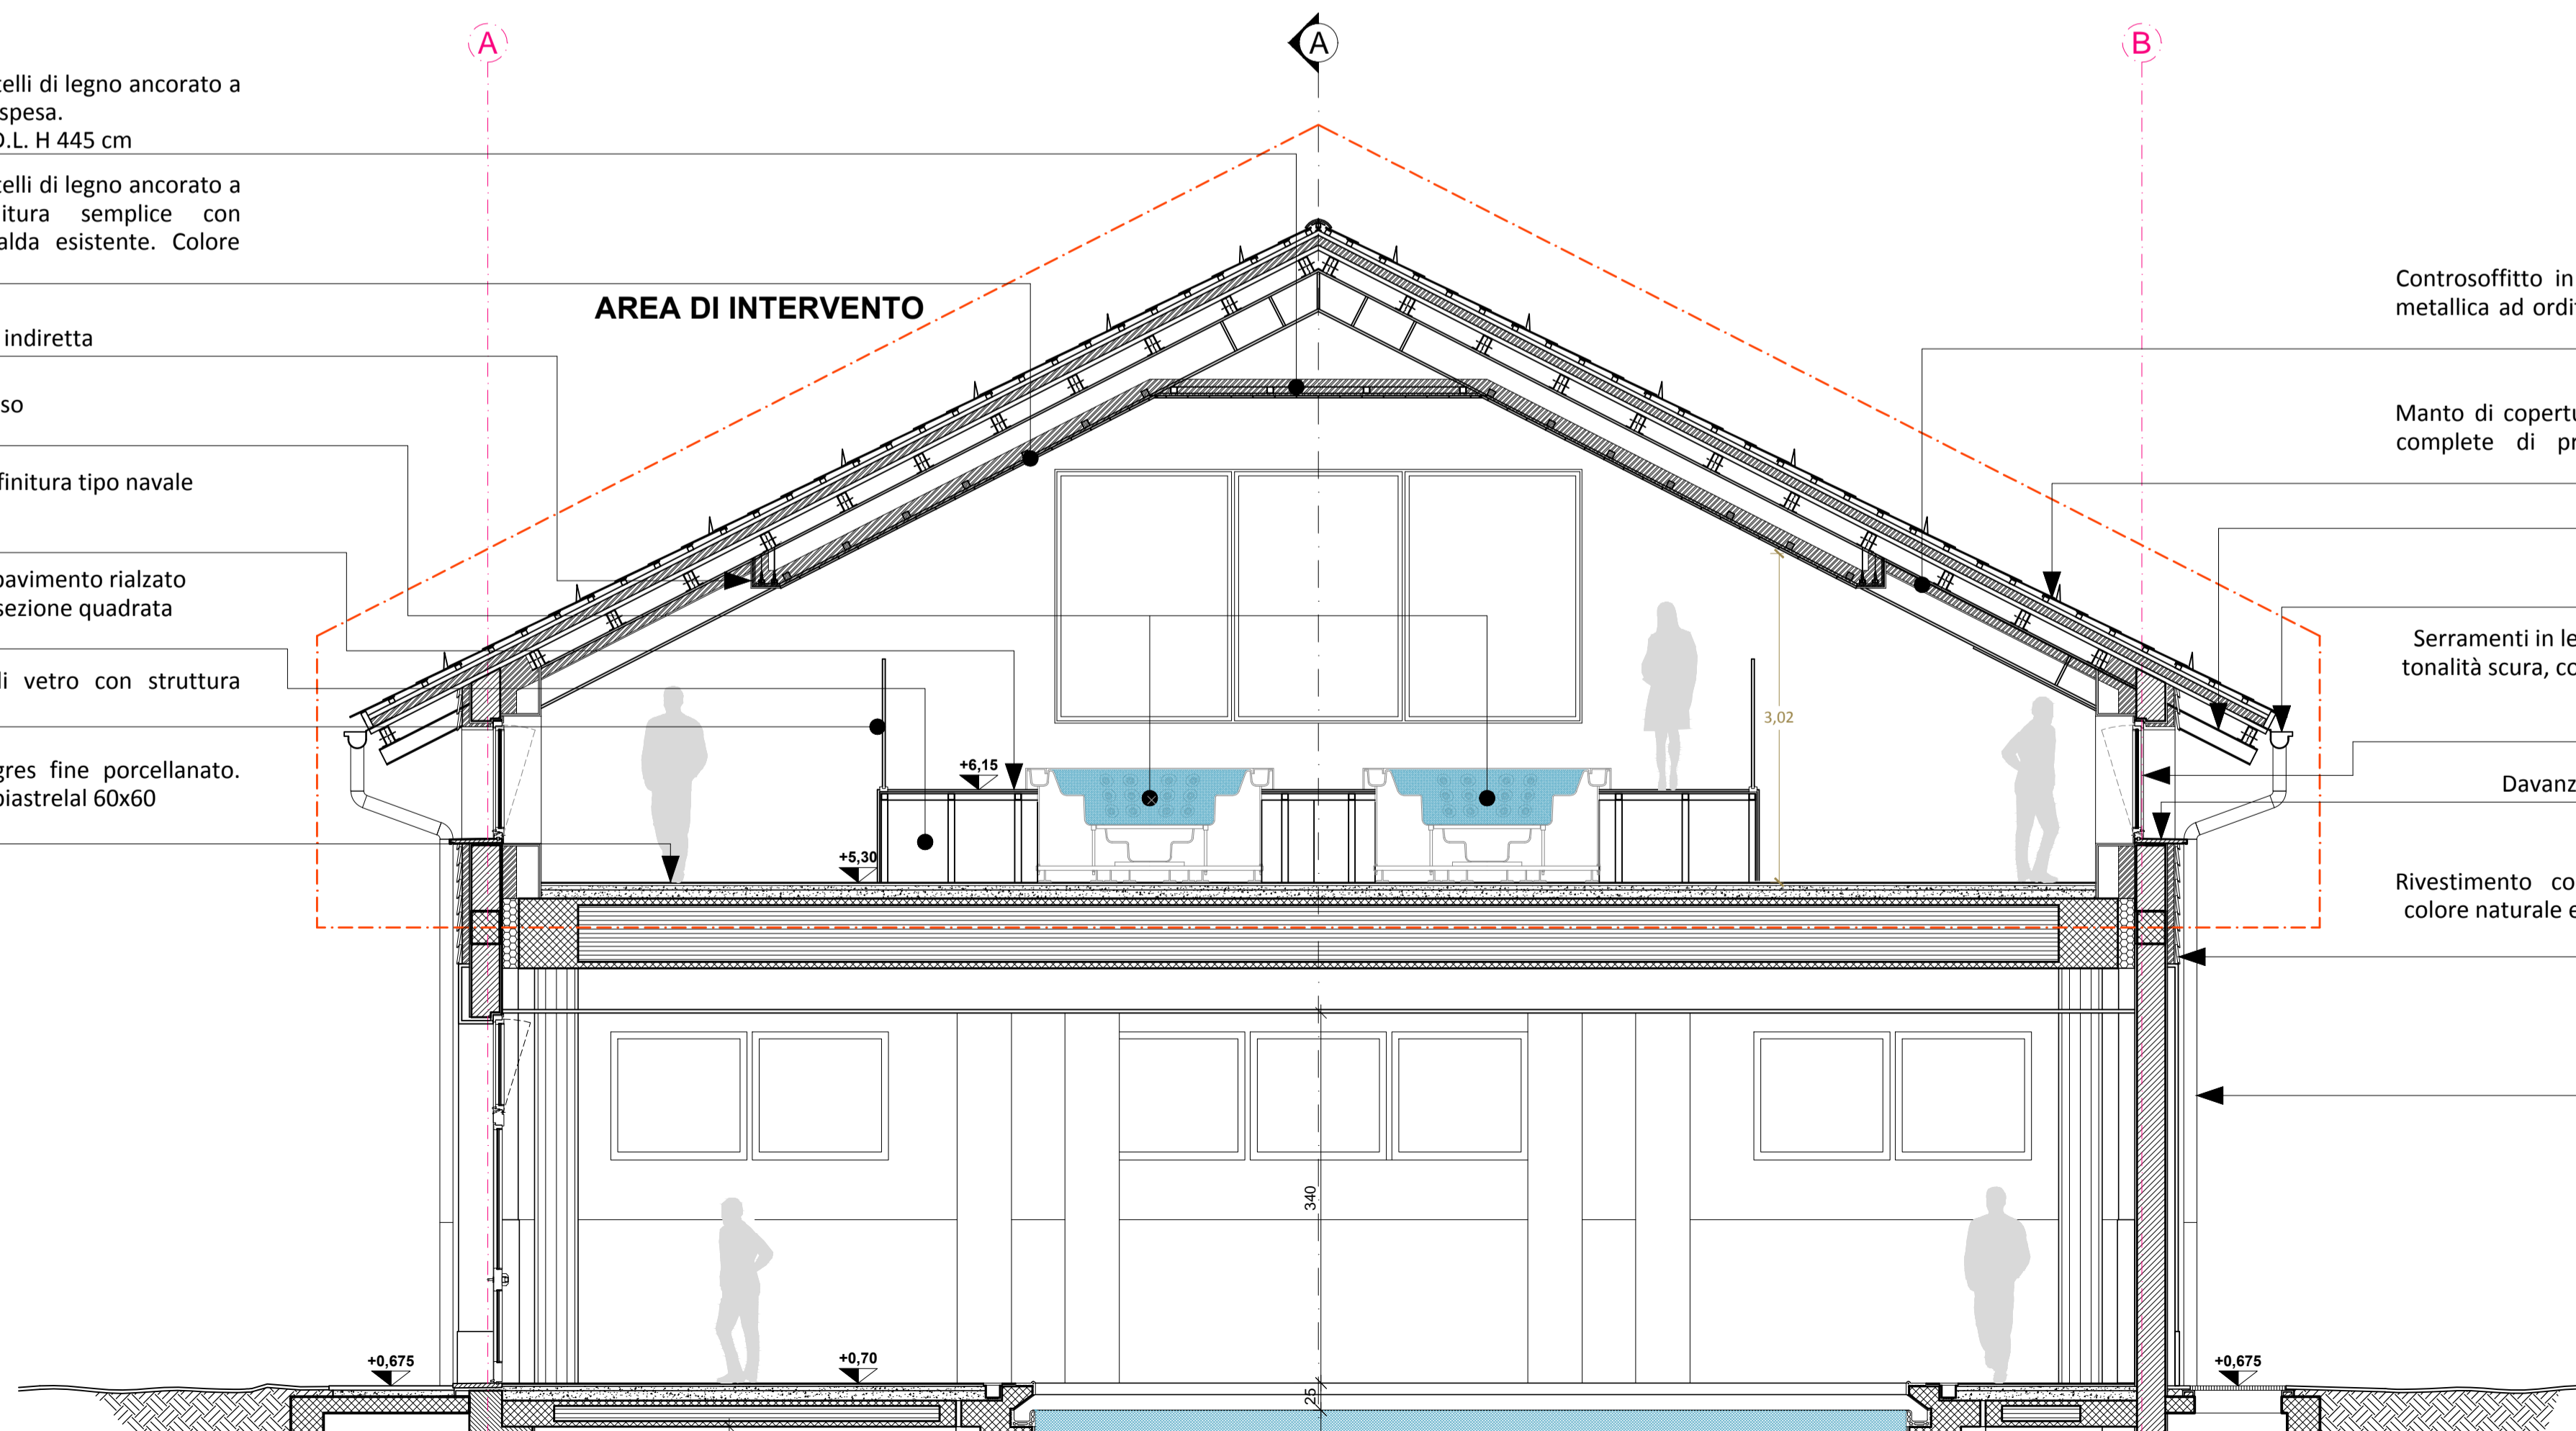

Controsoffitto in cartongesso ancorato a struttura metallica ad orditura semplice ancorata a sua volta alla copertura esistente

Manto di copertura in lastre sottili in pietra locale complete di profilo fermante in lamiera di alluminio

Profilo in acciaio IPE 160

Canale di gronda in rame  
Spessore 10/10"

Serramenti in legno, verniciati di colore naturale di tonalità scura, completi di vetro-camera con vetri di sicurezza anti-sfondamento  
Spessore telaio 65 mm

Davanzali in pietra locale, bocciardata fine

Rivestimento con tavole di legno verniciate di colore naturale e completo di trattamenti protettivi  
Spessore tavole 32 mm

Pluviali in rame  
Spessore 10/10"